


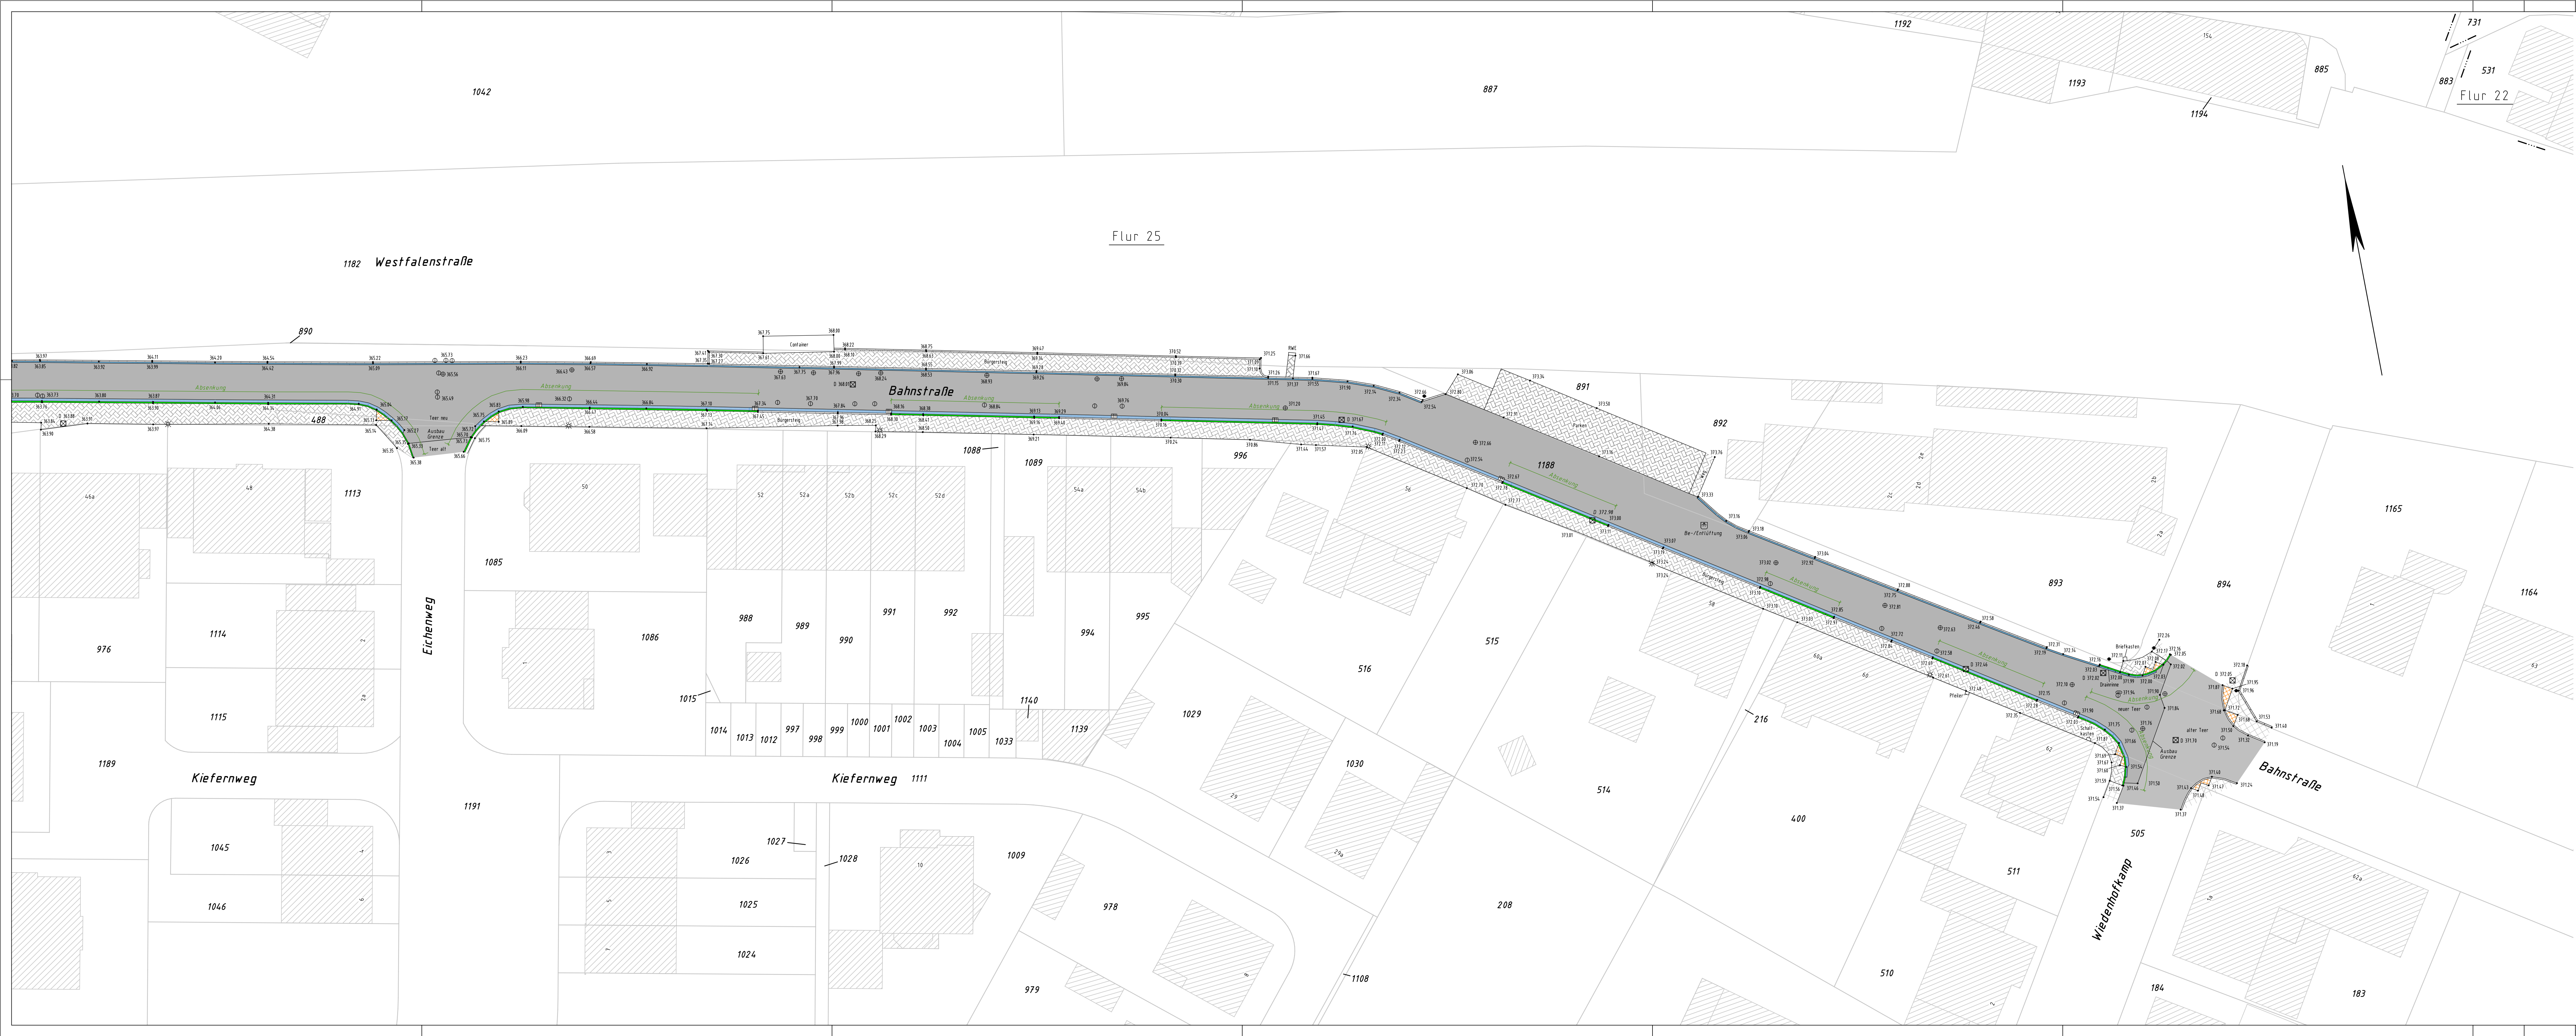

Zeichenerklärung

- Uni-Verbundsteinpflaster, grau
- Parkflächen, Uni-Verbundsteinpflaster
- Bordstein
- Gosse
- Bordstein abgesenkt
- Teer neu / alt
- Blindentastpflaster
- Straßenablaufkörper
- Straßenlaterne
- Wasserversorgung - Schieber
- Wasserversorgung - Hydrant
- Gasversorgung - Schieber
- Kanaldeckel
- Verkehrsschild

Stadt Radevormwald

Bestandsplan Bahnstraße

Planbezeichnung: Blatt 2 (2)		Maßstab: 1:250	
Gemeinde :	Radevormwald	Dipl.-Ing. Hans-Joachim Pinnow Öffentlich bestellter Vermessungsingenieur Mörs-Plönck-Str. 1 42477 Radevormwald Telefon : 02195 - 688 131 Fax : 02195 - 688 132 e-mail: vermessung@pinnow-landline.de	
Gemarkung :	Radevormwald		
Flur :	25		
Kataster :	ALK 03.2020		
Höhen :	NHN 180		
Bearbeitet :	Fleischhauer 04.2020		
1	Änderung / Ergänzung	Datum	bearbeitet
2			
3			
4			
5			