(19)

PLEDOC
Wissen, wo es langgeht.

Open Grid Europe
The Gas Wheel

Seit dem 01.09.2010 ist die Betriebsüberwachung von der E.ON Ruhrgas AG auf die Open Grid Europe GmbH übertragen worden!

PLEdoc GmbH • Postfach 12 02 55 • 45312 Essen

Stadt Radevormwald
Stadtverwaltung
Hohenfuhrstraße 13
42477 Radevormwald

STADTVERWALTUNG RADEVORMWALD
04. Jan. 2012
FB 111 Anl.

Leitungsauskunft
Fremdplanungsbearbeitung

Telefon 0201/36 59 - 0
Telefax 0201/36 59 - 160
E-Mail fremdplanung@pledoc.de

zuständig Jaimie Esther Viadoy
Durchwahl 0201/3659-236

Ihr Zeichen	Ihre Nachricht vom	Anfrage an	unser Zeichen	Datum
61 20 32/44, Böhmer	28.11.2011	PLEdoc GmbH	**39949**	**02.01.2012**

Bauleitplanung der Stadt Radevormwald
44. Änderung des Flächennutzungsplanes - Dietrich-Bonhoeffer-Straße, Kindergarten

hier: 1. Ferngasleitung Nr. 9/7/1, Verbindungsleitung Radevormwald, DN 150, Blatt 1-2, Schutzstreifenbreite 10 m
2. Ferngasleitung Nr. 9/7/23, Übergabestation Radevormwald, DN 150, auf Blatt 1 der Ferngasleitung Nr. 9/7/1, Schutzstreifenbreite 10 m

Interessenvertretung Open Grid Europe GmbH

Sehr geehrte Damen und Herren,

von der Open Grid Europe GmbH, Essen, und der GasLINE GmbH & Co. KG, Straelen, sind wir mit der Wahrnehmung ihrer Interessen im Rahmen der Bearbeitung von Fremdplanungsanfragen und öffentlich-rechtlichen Verfahren beauftragt.

Wir bestätigen den Eingang Ihrer Benachrichtigung vom 28. November 2011 über die Beteiligung der Behörden und sonstigen Träger öffentlicher Belange gem. § 4 Abs. 1 BauGB bzw. Abstimmung gem. § 2 Abs. 2 BauGB zur 44. Änderung des Flächennutzungsplanes – Dietrich-Bonhoeffer-Straße, Kindergarten.

In den Flächennutzungsplan – Planung – haben wir die Trassenführungen der innerhalb des Geltungsbereiches verlaufenden Ferngasleitungen graphisch übernommen und leitungsbezogene Daten hinzugeschrieben.

Wir bitten Sie die Lage der Leitungen in den Flächennutzungsplan anhand der beiliegenden Bestandspläne zu übernehmen und in den textlichen Festsetzungen sowie der Begründung mit aufzuführen.

Die Darstellung der Versorgungsanlagen ist im Flächennutzungsplan – Planung – und in den Bestandsplänen nach bestem Wissen erfolgt. Gleichwohl ist die Möglichkeit einer Abweichung im Einzelfall nicht ausgeschlossen.

Wie den beiliegenden Planunterlagen zu entnehmen ist, verläuft die Ferngasleitung Nr. 9/7/1 tlw. in der Straße Höhweg und tlw. innerhalb der festgesetzten Wohnbauflächen. Die Leitung Nr. 9/7/23 geht von der Leitung Nr. 9/7/1 in östlicher Richtung ab zur Übergabestation.

Wir bitten Sie zu veranlassen, dass Planungen von Vorhaben, soweit sie die Trassen der Ferngasleitungen betreffen, uns bereits in der Entwurfsphase anhand detaillierter Planunterlagen rechtzeitig zur Prüfung und Stellungnahme anzuzeigen sind.

Weitere Hinweise entnehmen Sie bitte dem beiliegenden Merkblatt „Berücksichtigung von unterirdischen Ferngasleitungen bei der Aufstellung von Flächennutzungsplänen und Bebauungsplänen“ der Open Grid Europe GmbH.

Abschließend teilen wir Ihnen mit, dass innerhalb des Geltungsbereiches keine Versorgungseinrichtungen der GasLINE GmbH & Co. KG liegen.

Mit freundlichen Grüßen

PLEdoc GmbH

Ralf Sulzbacher

Jaimie Viadoy

Anlagen
Flächennutzungsplan – Planung –
Bestandspläne
Merkblatt

Verteiler
TBM Schwerte, Herrn Benninghoff

Stadt Radevormwald

Flächennutzungsplan 44. Änderung

Dietrich-Bonhoeffer-Straße, Kindergarten

- Planung -

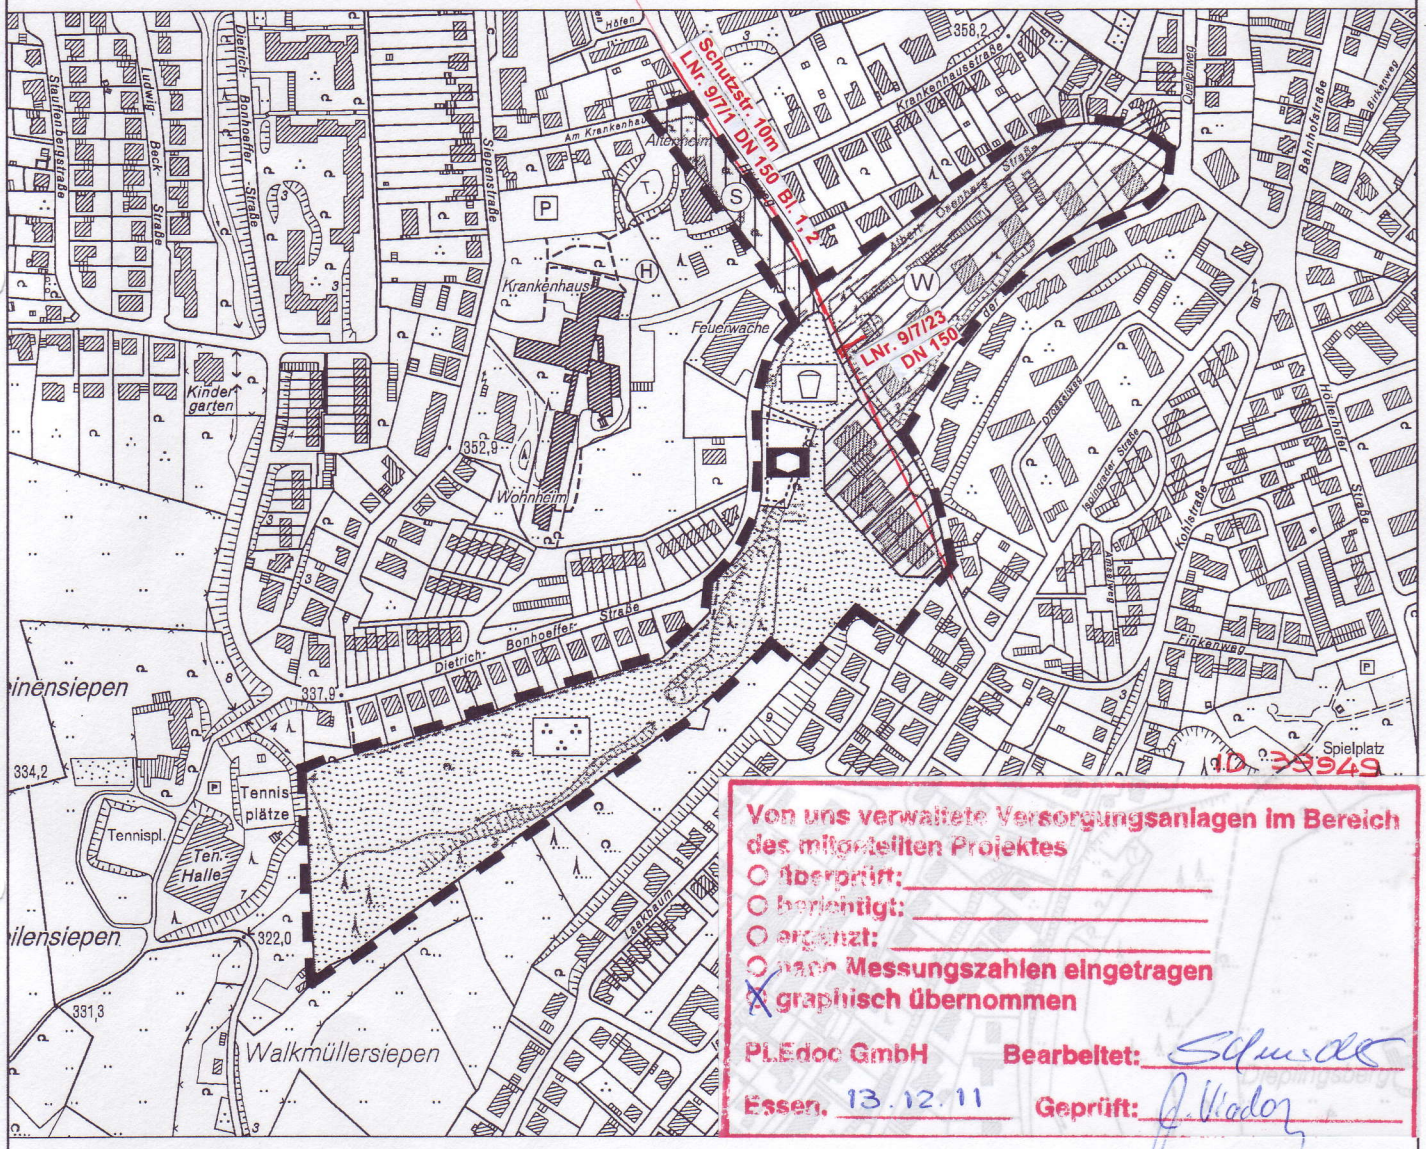

Von uns verwaltete Versorgungsanlagen im Bereich des mitgeteilten Projektes
○ überprüft: _____
○ berichtigt: _____
○ ergänzt: _____
○ nach Messungszahlen eingetragen
☒ graphisch übernommen

PLEdoc GmbH Bearbeitet: [signature]

Essen, 13.12.11 Geprüft: [signature]

Darstellungen des Flächennutzungsplans

- Wohnbauflächen
- Sonderbauflächen
- Flächen für den Gemeinbedarf
  - Sozialen Zwecken dienende Gebäude und Einrichtungen -
- Grünflächen
- Parkanlage
- Spielplatz

Sonstiges

- Abgrenzung des Änderungsbereichs

M. 1:5.000

N W O S

Plangrundlage: DGK im Maßstab 1:5000. Mit Genehmigung des Vermessungs- und Katasteramtes Gummersbach